

Aan: Gemeente Haarlem, afd. Vergunningen

Van: Café De Gooth

Botermarkt 19

2011XL Haarlem



Betreft: verzoek tot uitbreiding terras Café De Gooth Botermarkt 19

Ref.: Collegebesluit, Reg.nr. 2010/310918, Lastenverlichting: beleidsregels
horecaterrassen 2011

Haarlem, 21-06-2012

Geachte M,

In het in ref. genoemde collegebesluit zijn diverse besluiten vastgesteld die tot vereenvoudiging van de regels omtrent terrasvergunningen e.d. moeten leiden.

Tevens zijn in dit document voorstellen opgenomen die nog tot een formeel besluit moeten leiden. Tot dat moment zullen hiervoor nog de geldende terrasvergunningen moeten worden ingediend.

Één van de voorstellen is de terrassen op de Botermarkt op de niet-marktdagen (lees : als er geen marktkramen zijn opgesteld), met twee meter uit te breiden.

In het "Platform Leefbaarheid en Veiligheid" is hierop positief gereageerd en is derhalve ook vastgelegd in de Bijlage C op blz. 17 van genoemde collegebesluit. De Wijkraad VRD (Botermarkt e.o.) heeft hierom ook verzocht (Bijlage C, blz.22)

In Bijlage A onder IV (locatiebeleid), punt 3 (Inrichtingsplannen) wordt op blz. 11 gesteld dat voor de Botermarkt vaste inrichtingsplannen zijn opgesteld.

Het onderhavige verzoek houdt in om vooruitlopend op het uiteindelijke formele Collegebesluit nu reeds toestemming te willen verlenen tot uitbreiding van het bestaande terras met twee meter op de momenten dat er geen marktkramen zijn uitgesteld.

In afwachting van uw spoedige reactie, verblijf ik.

A.E. Godlieb

A handwritten signature in blue ink, consisting of a stylized 'A' and 'G' followed by a flourish.



AANVRAAG TERRASVERGUNNING

Gemeente Haarlem

Stempel datum ontvangst:

Dossiernummer:

Krachtens: artikel 43 van de Algemene Plaatselijke Verordening
van de gemeente Haarlem

Let op: Voor een terras op eigen grond moet u wel een vergunning aanvragen, maar bent u
geen jaarlijkse precariobelasting verschuldigd.

1. Gegevens van de aanvrager

Vul hiernaast uw
gegevens in.

1a Naam en voorletters

GODLIEB A.E

☒ Man ☐ Vrouw

1b Burgerservicenummer

052287312

1c Naam onderneming
volgens gevelaanduiding

CAFE DE GOOTH

1d Bezoekadres

BOTERMARKT 19

1e Postcode en plaats

2011 WT HAARLEM

1f Telefoon overdag

023-5320696

Mobiel:

06.5066.3059

1g Correspondentieadres

idem

1h Postcode en plaats

—

1i Faxnummer

—

1j E-mailadres

SGODLIEB@HOTMAIL.COM

1k Bent u

☒ eigenaar ☐ huurder☐ anders, namelijk

2. Soort terrasaanvraag

In principe dienen parasols verplaatsbaar te zijn en mogen dus niet nagelvast en permanent verankerd in de grond worden bevestigd. De laatste jaren is er een type parasol in opkomst, dat vanwege zijn grote afmetingen in de grond in een put geplaatst dient te worden. U vraagt daartoe een vergunning bij de gemeente aan om de put voor de parasol te plaatsen. Indien u de offerte van de gemeente accepteert, plaatst de gemeente de put of laat de put plaatsen binnen redelijke termijn na het verlenen van de vergunning. U draagt als ondernemer de kosten voor het plaatsen van de put. Indien er onderzoek noodzakelijk is naar de locatie van wat zich in de grond bevindt, als leidingen, kabels en afwatering, draagt u ook deze kosten.

2a Ik vraag een vergunning aan voor het volgende: (kruis hieronder aan wat van toepassing is)

☐ put ten behoeve van het plaatsen van een parasol (ga verder na vraag 3)

aantal putten:

(geef op de plattegrond aan waar u de parasol(s) wilt plaatsen)

☒ plaatsen van een terras LITBREIDING BESTAAND TERRAS☐ plaatsen van een terras + plaatsen van een put (voor het plaatsen van een parasol)

aantal putten:

(geef op de plattegrond aan waar u de parasol(s) wilt plaatsen)

2b Indien u een terrasvergunning aanvraagt, wilt u een vergunning voor een heel jaar of een bepaalde periode?

☒ doorlopende terrasvergunning, geldig voor het gehele jaar tot wederopzegging☐ doorlopende terrasvergunning geldig voor een bepaalde periode van het jaar tot wederopzegging

periode:

(dd-mm-jjjj)

tot en met

(dd-mm-jjjj)

3. Indieningsvereisten

Tekeningen in ZESVOUD indienen, de overige gegevens in DRIEVOUD.

- 3a Volledig ingevuld en ondertekend aanvraagformulier
- 3b Tekening van de plattegrond van het terrasmeubilair, schaal 1:20 of 1:50 (aangeven plaats van stoelen, tafels, parasols, terrasschermen, menuborden, plantenbakken enz.)
- 3c Situatietekening 1:200
- 3d Tekening van de aanzichten van terrasschotten schaal 1:20 of 1:50 (inclusief materialen, kleuren en evt. reclame)
- 3e Beschrijving en foto's in kleur van terrasmeubilair; tafels, stoelen, parasols, menuborden enz. (inclusief materialen en kleuren)
- 3f Op alle tekeningen aangeven; voldoende maatvoering
- 3g Op alle tekeningen aangeven; datum vervaardiging en/of wijziging
- 3h Foto's van het gewenste terras en de omgeving (aangrenzende gevels enz.)
- 3i Aangeven of het terras op gemeentegrond of particuliere grond wordt geplaatst
- 3j Origineel uittreksel van de Kamer van Koophandel (ondernemer)
- 3k Origineel uittreksel uit het bevolkingsregister als men niet in de gemeente Haarlem woont (ondernemer)
- 3l Schriftelijke verklaring van de ondernemer indien gebruik wordt gemaakt van een machtiging

4. Machtiging

- 4a Laat u de aanvraag voor de terrasvergunning door een gemachtigde aanvragen?

☒ Nee, ga door naar vraag 5

☐ Ja, vul dan onderstaand de gegevens van die persoon in

- 4b Naam en voorletters

- 4c Functie

- 4d Correspondentieadres in Nederland, bij voorkeur geen postbusnummer

- 4e Postcode en plaats

- 4f Telefoonnummer overdag

Mobiel:

- 4g Faxnummer

- 4h E-mailadres

5. Handtekening

Als een gemachtigde is aangewezen, moeten zowel de aanvrager als de gemachtigde dit formulier ondertekenen.

Hierbij verklaar ik dat ik het formulier naar waarheid heb ingevuld.

- 5a Aanvrager

Datum

22-06-2012 dd-mm-jjjj

Handtekening aanvrager

- 5b Gemachtigde

Datum

dd-mm-jjjj

Handtekening gemachtigde

Terugsturen van de aanvraag

Stuur de aanvraag inclusief alle vereiste bijlagen naar onderstaand adres

Gemeente Haarlem
Afdeling Veiligheid, Vergunningen en Handhaving
Postbus 511
2003 PB Haarlem

Let op: vermeld op de envelop in de linkerbovenhoek "Aanvraag terrasvergunning"

Persoonsgegevens worden verwerkt ten behoeve van vergunningverlening en handhaving, en worden opgenomen in een geautomatiseerd bestand. Uitwisseling van de gegevens kan plaatsvinden met andere afdelingen binnen de gemeente en politie ten behoeve van adequate vergunningverlening, handhaving en rampenbestrijding.



Uittreksel Handelsregister Kamer van Koophandel

KvK-nummer 34039624

Deze inschrijving valt onder beheer van Kamer van Koophandel Amsterdam

Pagina 1 (van 2)

Rechtspersoon

RSIN
Rechtsvorm
Statutaire naam
Statutaire zetel
Eerste inschrijving handelsregister
Datum akte van oprichting
Datum akte laatste statutenwijziging
Maatschappelijk kapitaal
Geplaatst kapitaal
Gestort kapitaal
Er zijn verschillende soorten
aandelen
Deponering jaarstuk

809698869
Besloten Vennootschap
Godlieb Horeca Exploitatie B.V.
Haarlem
06-04-2001
27-03-2001
25-06-2007
EUR 90.000,00
EUR 18.000,00
EUR 18.000,00
Raadpleeg opgave

De jaarrekening over boekjaar 2010 is gedeponerd op 20-10-2011.

Onderneming

Handelsnaam
Startdatum onderneming
Activiteiten
Werkzame personen

Godlieb Horeca Exploitatie B.V.
08-11-1969
SBI-code: 64303 - Beleggingsinstellingen met beperkte toetreding
0

Vestiging

Vestigingsnummer
Handelsnaam
Bezoekadres
Postadres
Telefoonnummer
Faxnummer
Datum vestiging
Deze rechtspersoon drijft de
vestiging sinds
Activiteiten

000008393079
Godlieb Horeca Exploitatie B.V.
Raadhuislaan 2, 2131BE Hoofddorp
Postbus 499, 2000AL Haarlem
0235541686
0235624097
08-11-1969
27-03-2001

SBI-code: 64303 - Beleggingsinstellingen met beperkte toetreding
Pensioen B.V.

0

Enig aandeelhouder

Naam
Geboortedatum en -plaats
Enig aandeelhouder sedert

Godlieb, August Eugène
16-04-1942, Paramaribo, Suriname
27-03-2001

Bestuurders

Naam

Godlieb, August Eugène

Een gewaarmerkt uittreksel is een officieel bewijs van inschrijving in het Handelsregister. Een papieren gewaarmerkt uittreksel is ondertekend, voorzien van een microtekst en uv-logo gedrukt op 'optisch dood' papier. Een elektronisch gewaarmerkt uittreksel is ondertekend met een verifieerbare elektronische handtekening.



Uittreksel Handelsregister Kamer van Koophandel

KvK-nummer 34039624

Pagina 2 (van 2)

Geboortedatum en -plaats

16-04-1942, Paramaribo, Suriname

Datum in functie

27-03-2001

Titel

Directeur

Bevoegdheid

Alleen/zelfstandig bevoegd

Naam

Godlieb - Buijs, Sonja Quirina

Geboortedatum en -plaats

12-06-1967, Haarlem

Datum in functie

01-01-2012 (datum registratie: 30-01-2012)


Titel

Directeur

Bevoegdheid

Alleen/zelfstandig bevoegd

Amsterdam, 30-01-2012. Uittreksel is vervaardigd om 15.49
Voor uittreksel

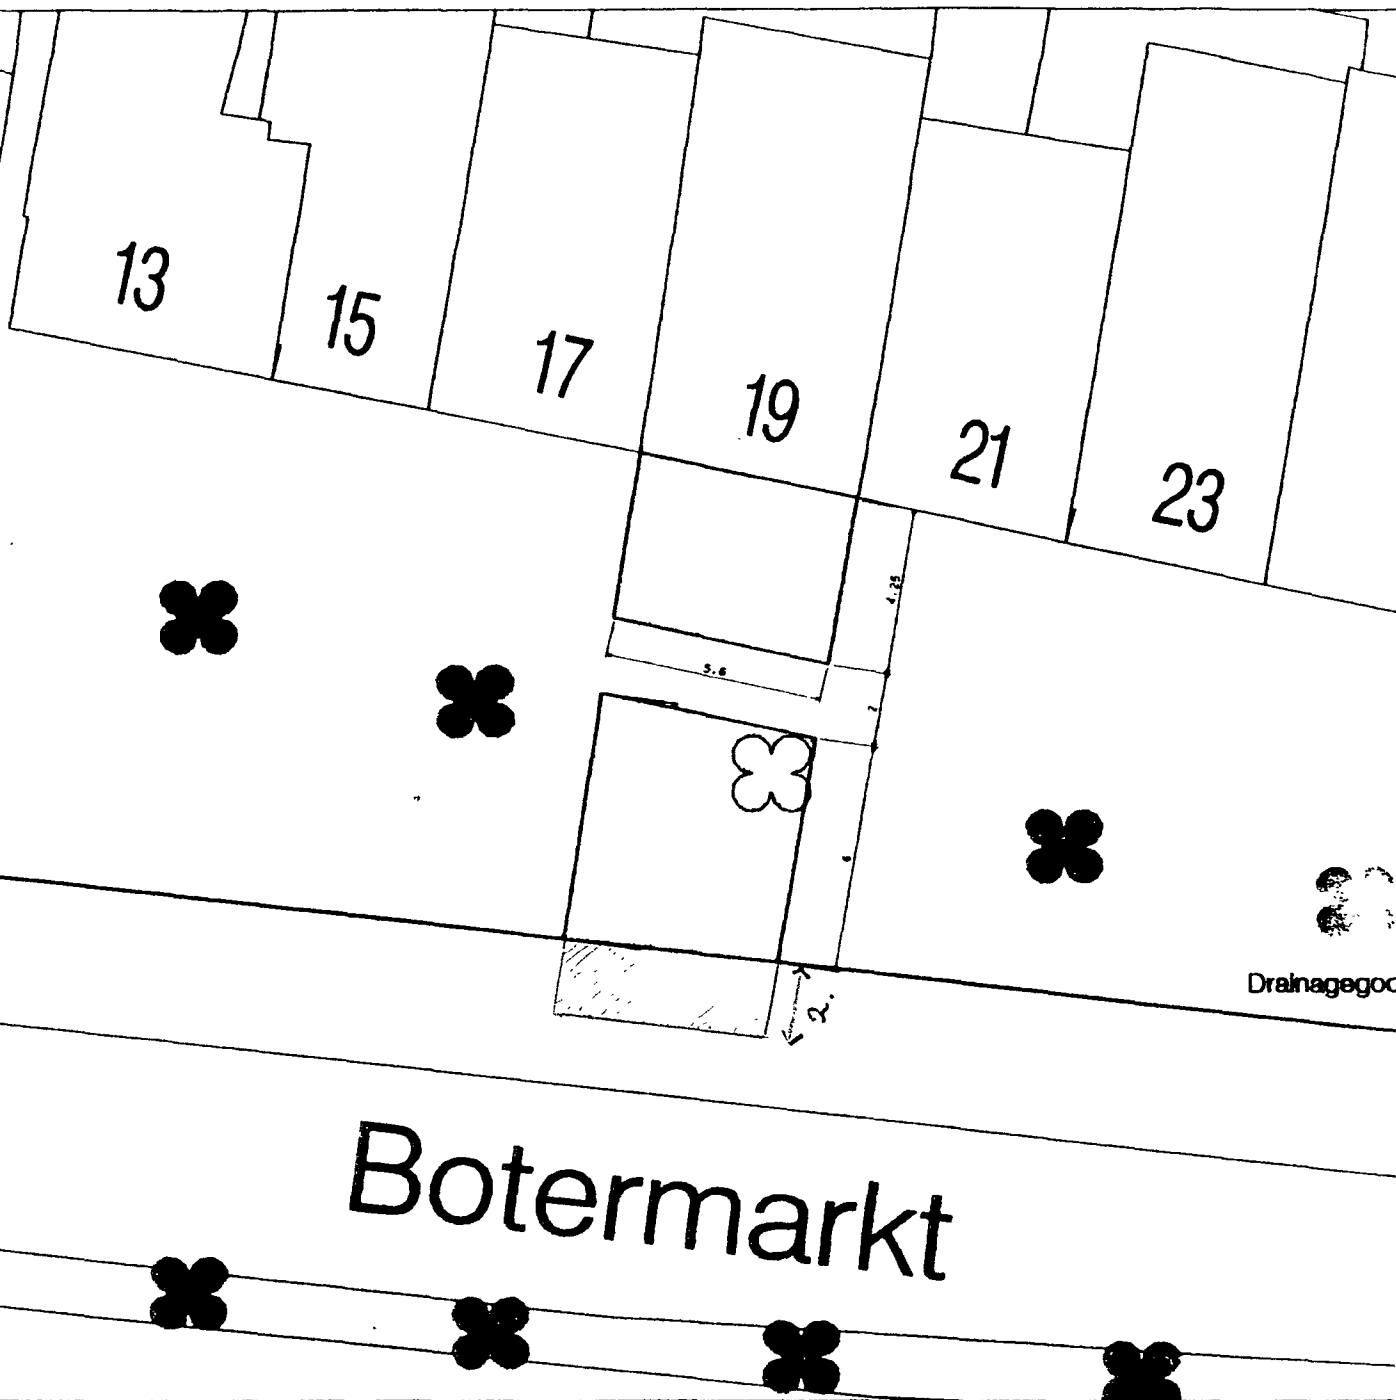

plaats van het terras

	Sector SO atd. Vergunningen en Toezicht
--	--

maat aanduiding in meters + 3.80

26 APR 2004 10.55 38

oppervlakte in m2

~~32.24~~
57.

No 2.06

PlanVisualisering



Haarlem

INGEKOMEN
Sector: Stedelijke Ontwikkeling

onderwerp

Medewerker PlanVisualiseri

Totale vergunning

A v/d Stelt

Botermarkt 19

Gezien voor Economische Zak

Jeroen Duvel


Datum: okt 2000 - Schaal: 1:200

Tekeningnummer: 110ez0

BOTERMARKT 19
DE GOOTH

EILAND-TERRAS:

5.6

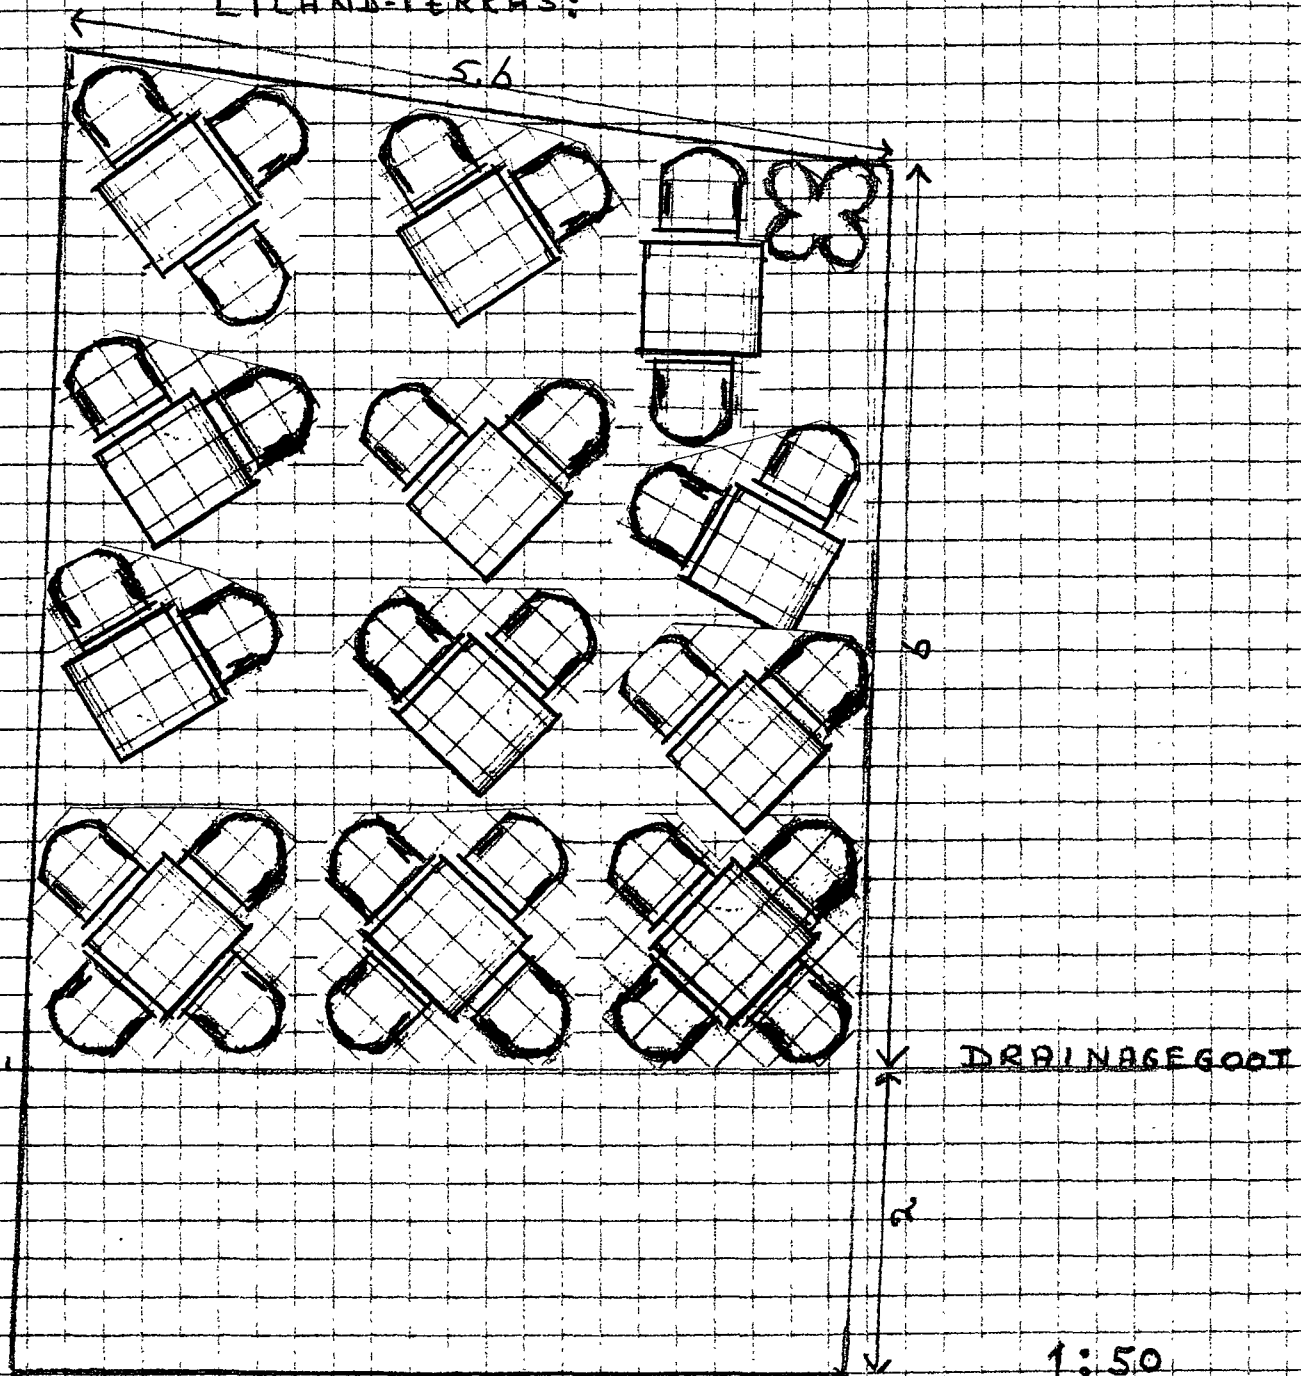


DRAINAGEGoot

1:50


HUIDIGE SITUATIE





BOTERMARKT 19
DE GOOTH

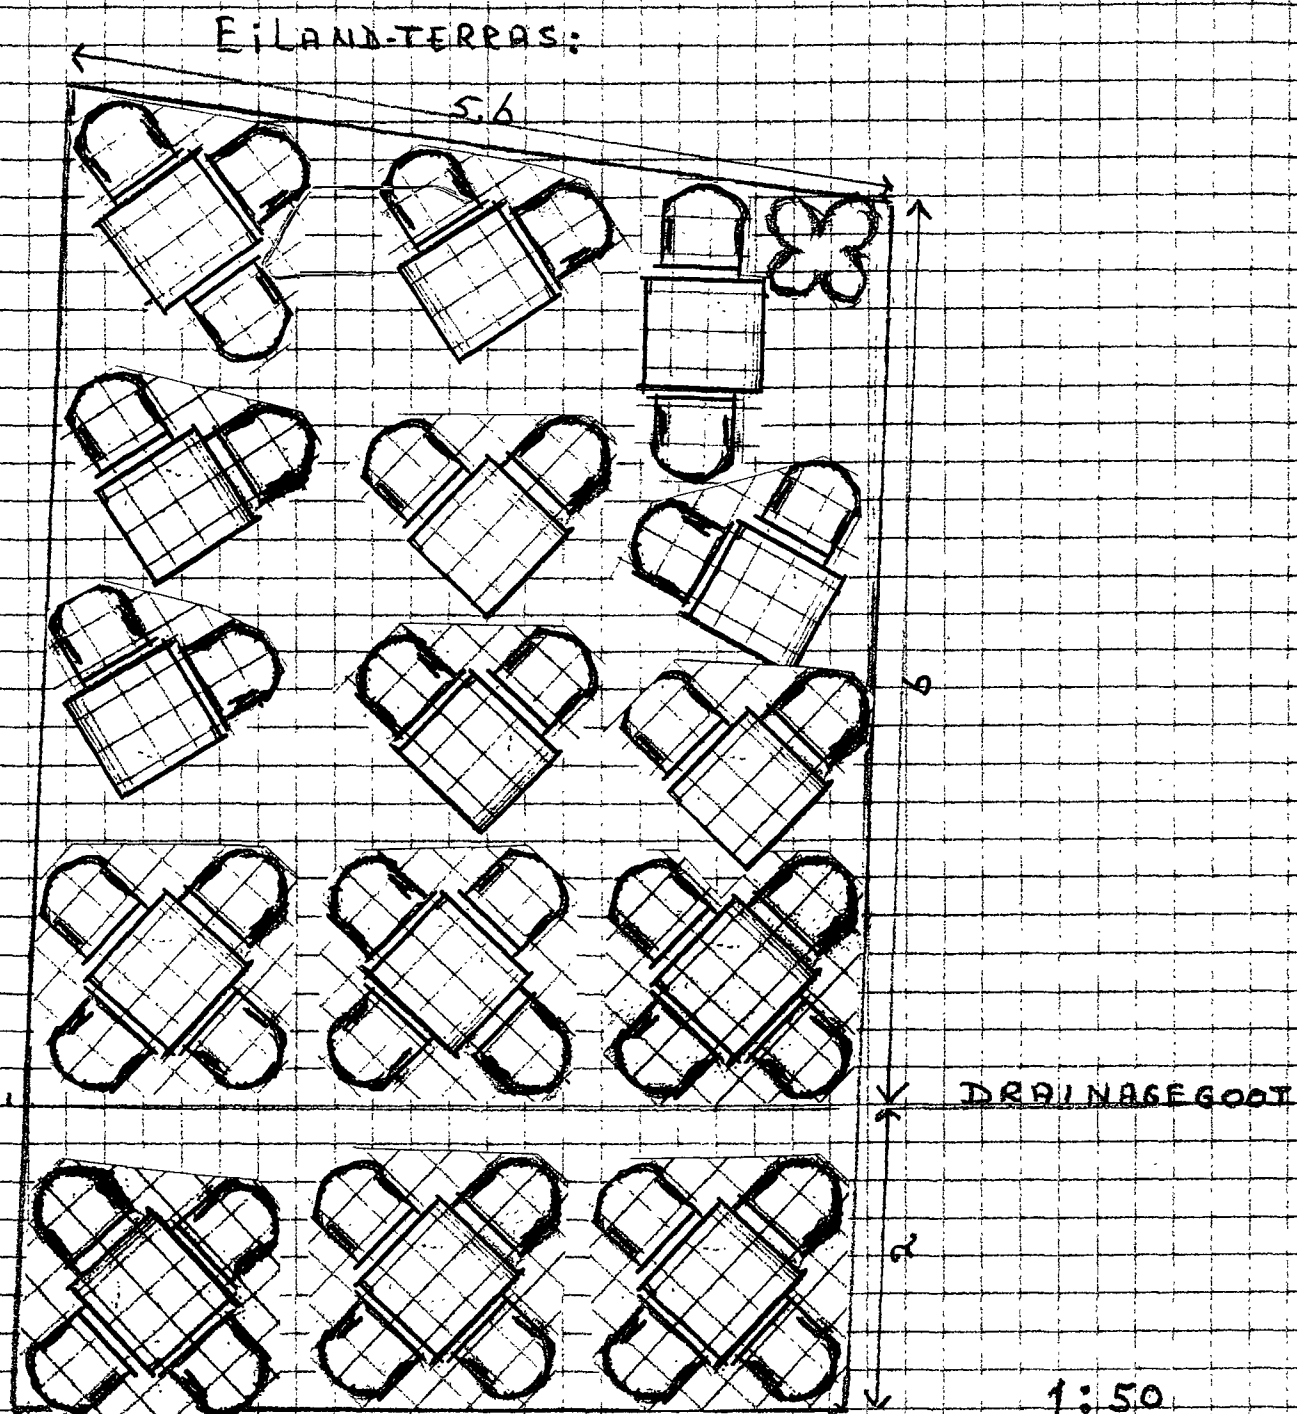

NIEUWE SITUATIE

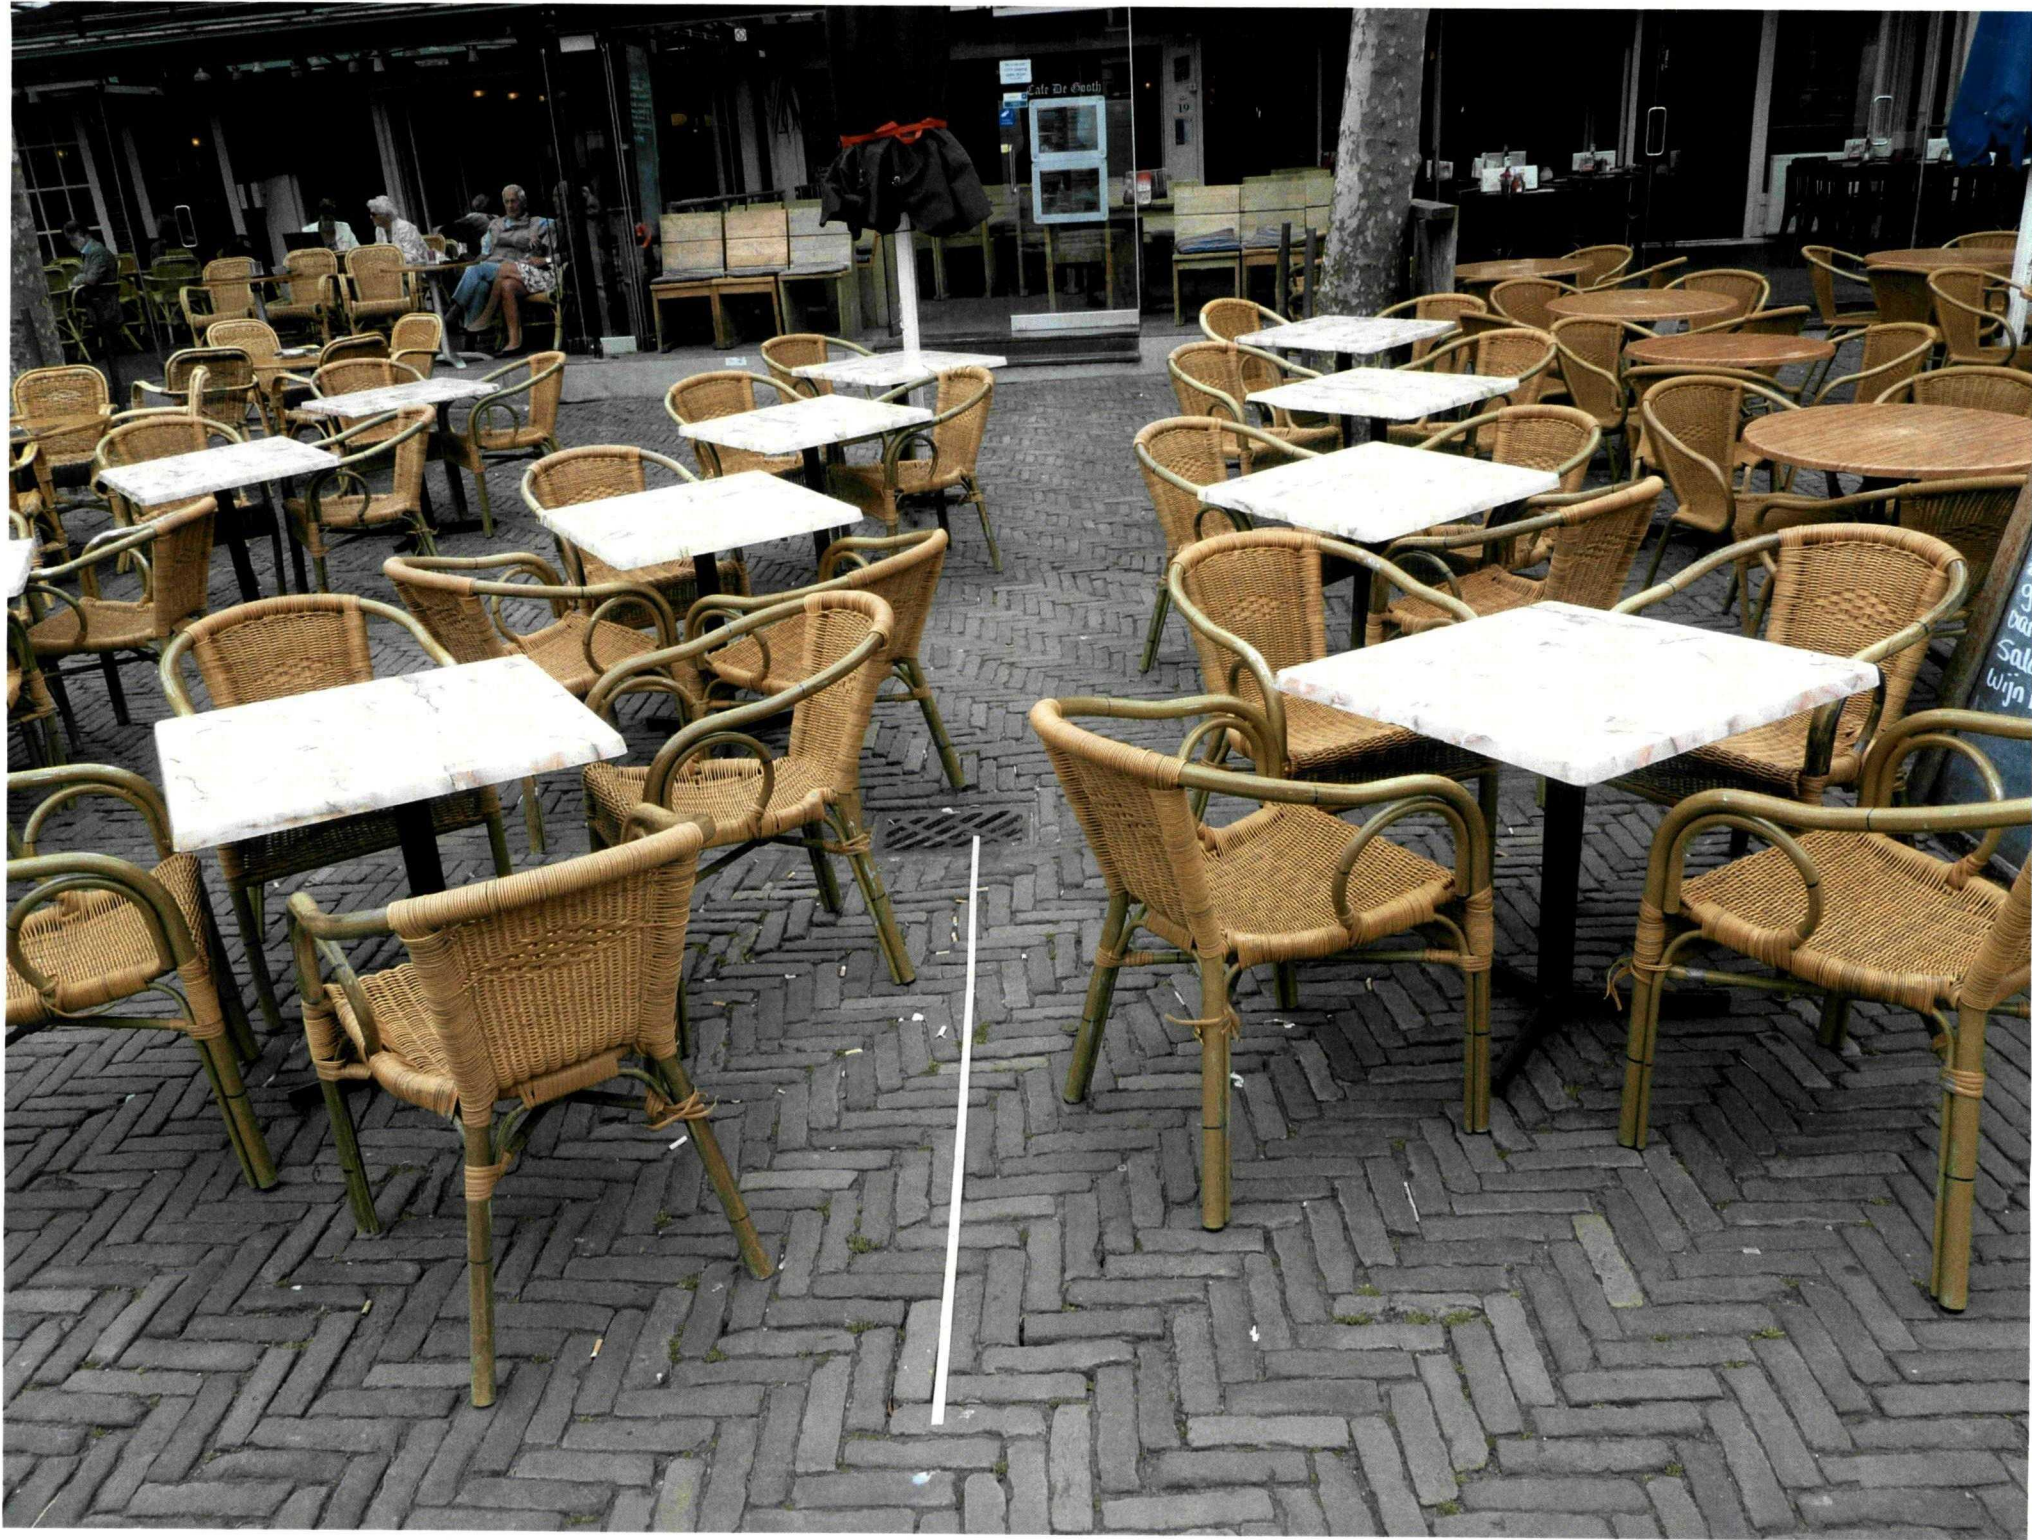

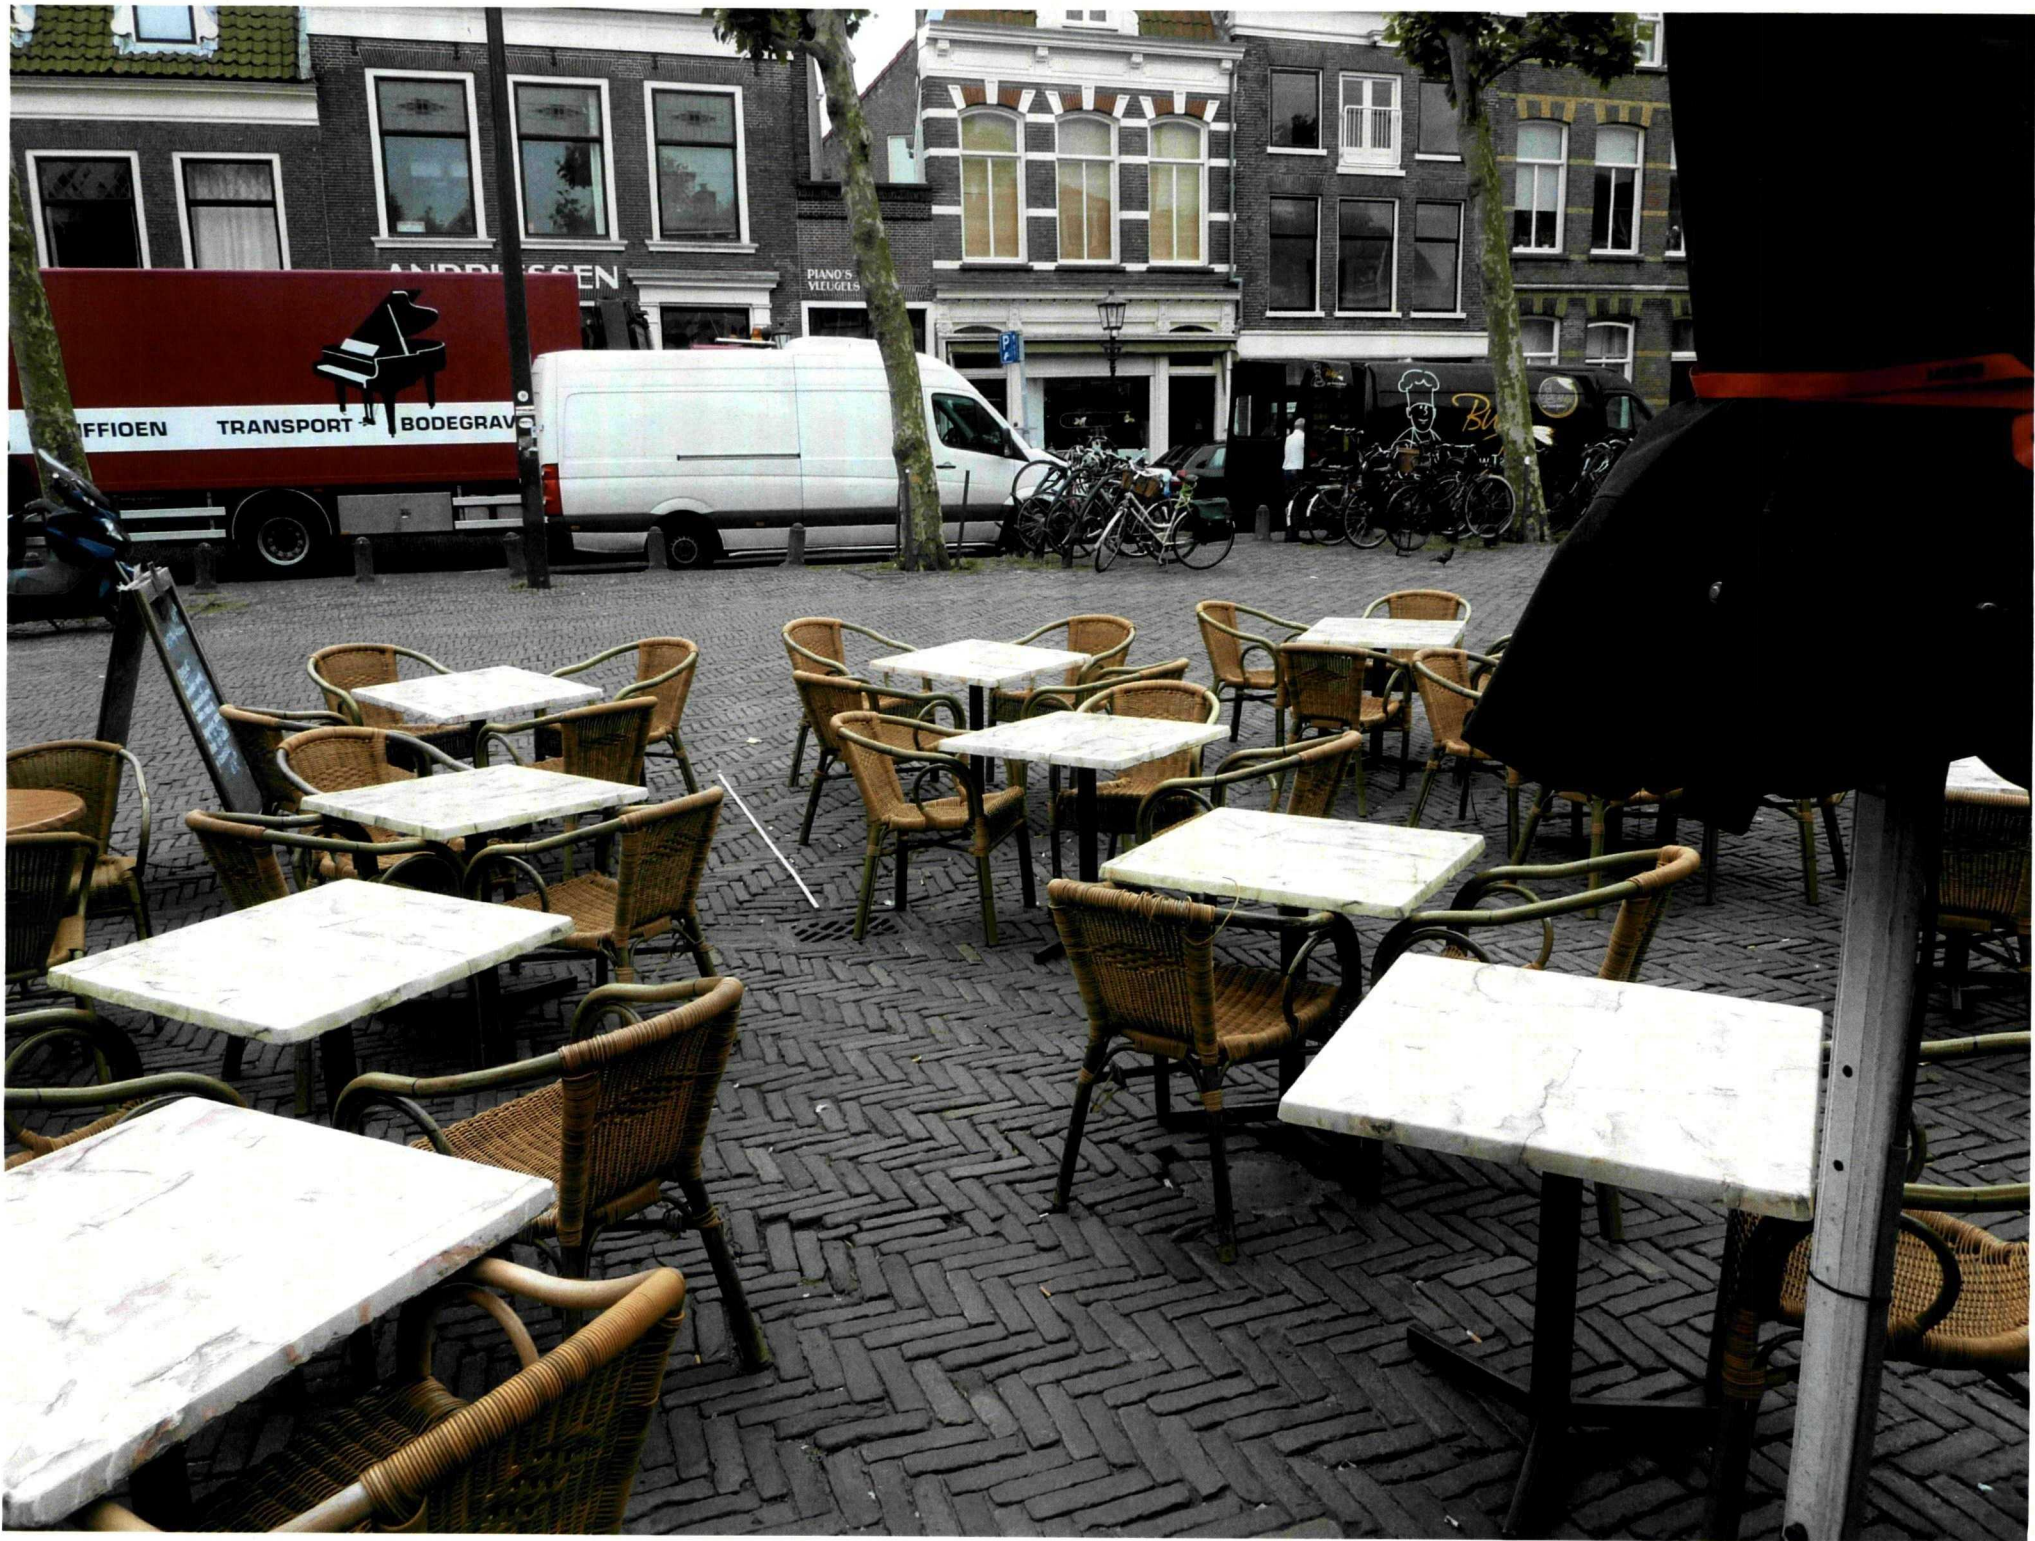

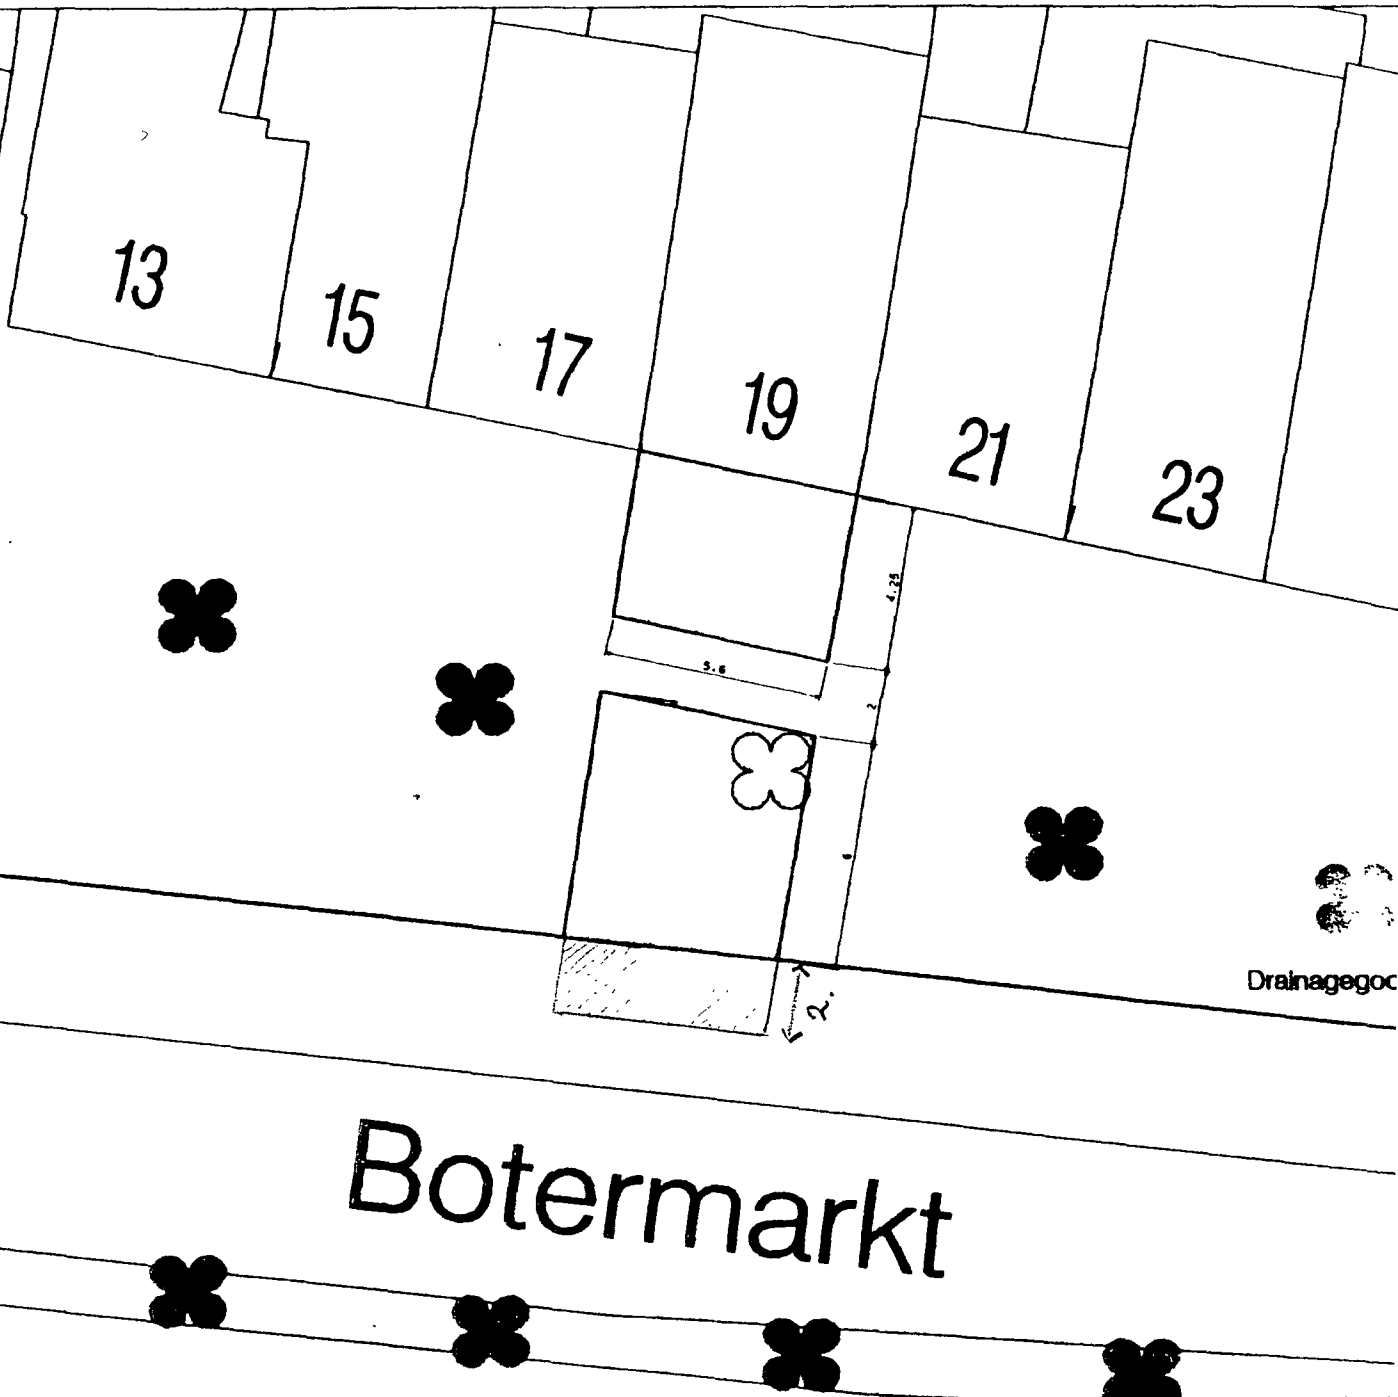

plaats van het terras

maat-aanduiding in meters

oppervlakte in m2

Sector SO
afd. Vergunningen en Toezicht

3.80 26 APR 2004 10.55 38

~~32.24~~
57.

No 2.06

PlanVisualisering



Haarlem

INGEKOMEN
Sector: Stedelijke Ontwikkeling

onderwerp

Terrasvergunning

Botermarkt 19

Datum: okt 2000 - Schaal: 1:200

Medewerker PlanVisualisering

A v/d Stelt

Gezien voor Economische Zaken

Jeroen Duvel


Tekeningnummer: 110ez0

Gemeente Haarlem, Sector Stedelijke Ontwikkeling, afdeling Economische Zaken, Brinkmann Grote Markt, Postbus 741, 2003 RS Haarlem. Telefoon 023-5113855 Fax 023-5113856

BOTERMARKT 19 DE GOOTH

EILAND-TERRAS:

5.6

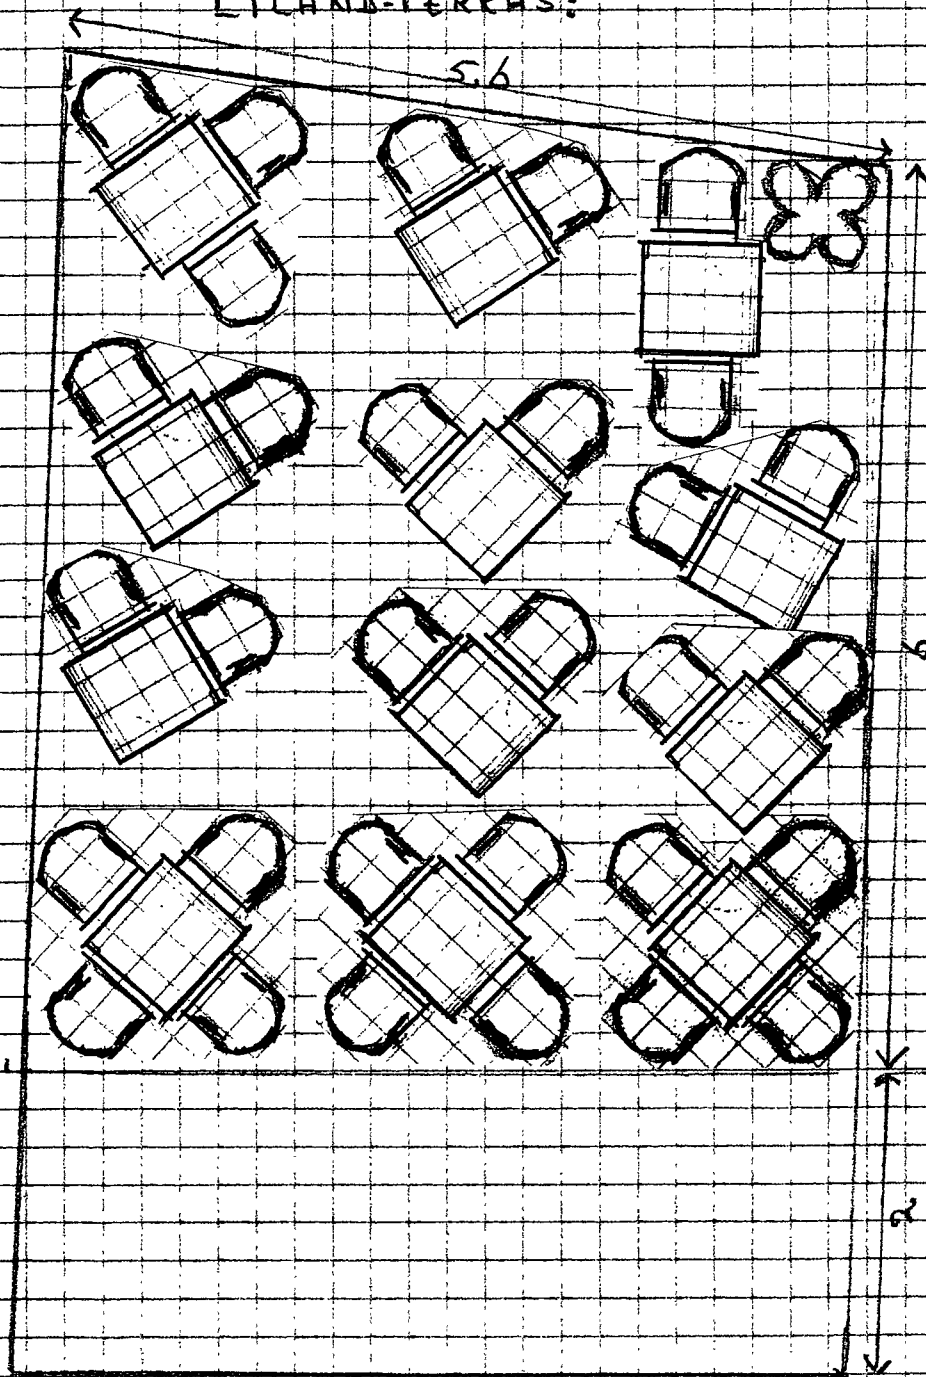


DRAINAGEGoot

1:50

HUIDIGE SITUATIE

BOTERMARKT 19
DE GOOTH

EILAND-TERRAS:

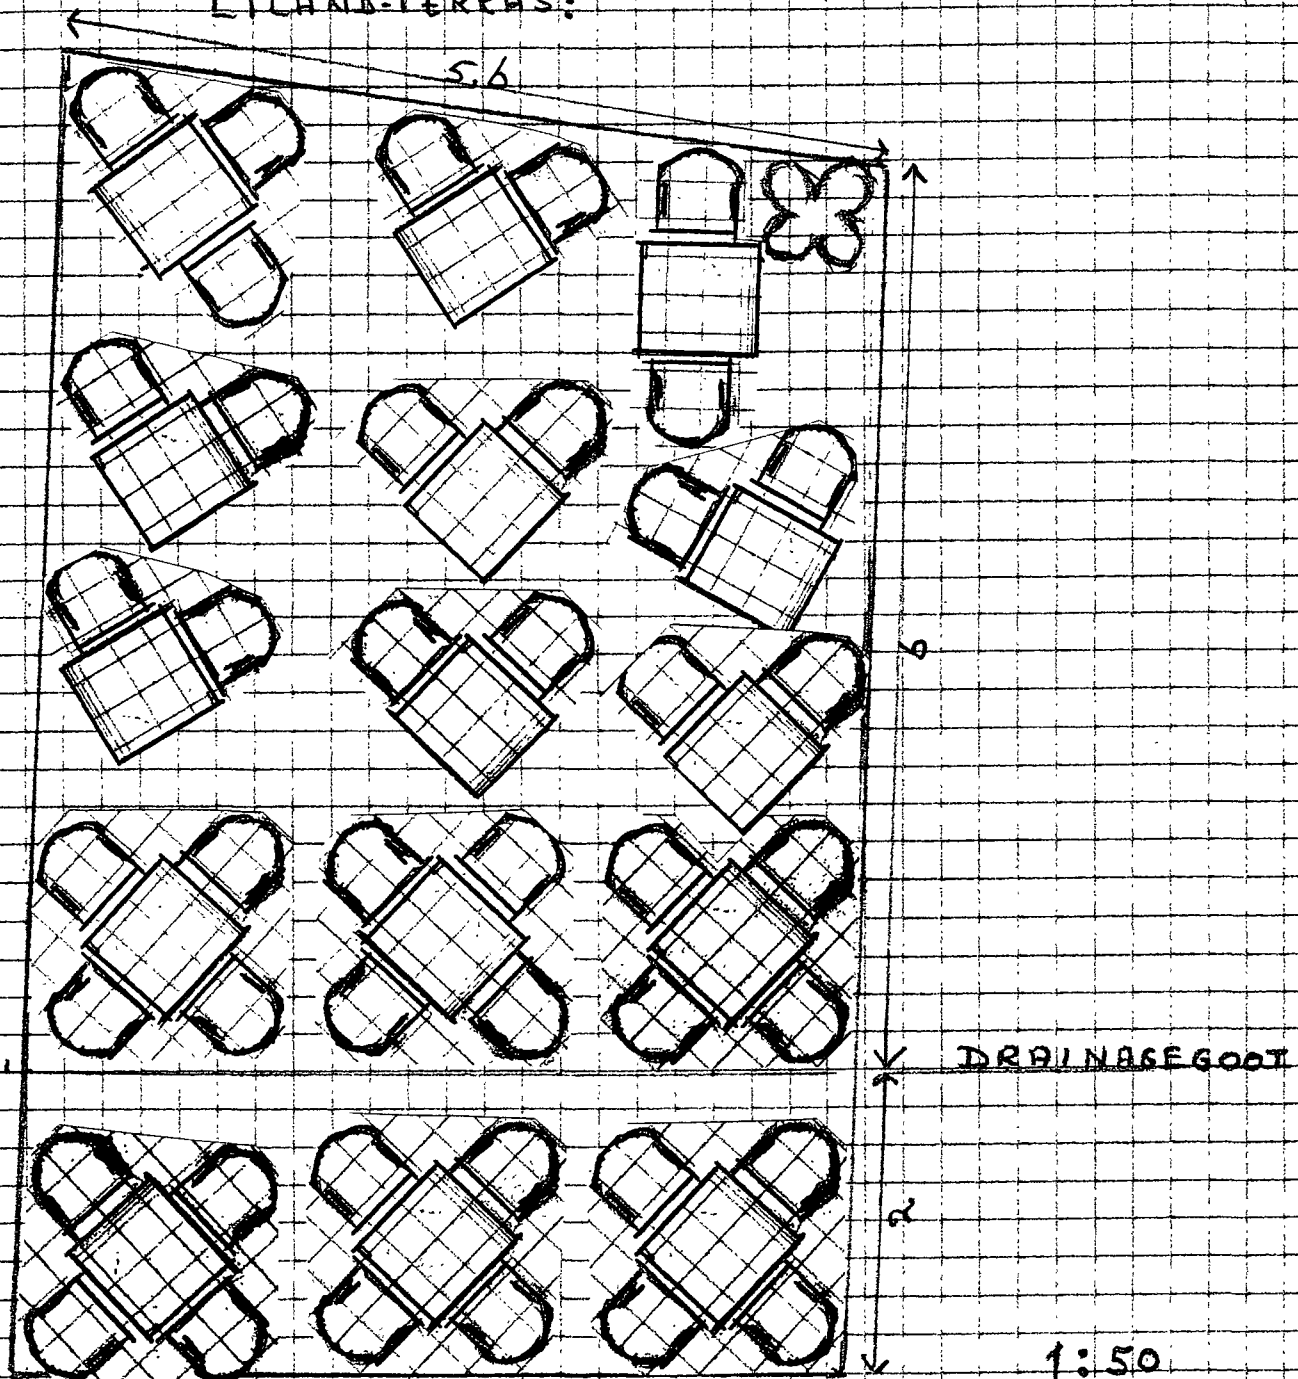

NIEUWE SITUATIE